



CONPET S.A.
str. Anul 1848 nr. 1-3, Ploiești, 100559, Prahova, România
Tel: +40 - 244 - 401360; fax: + 40 - 244 - 516451
CUI: 1350020; Cod CAEN 4950; J29/6/22.01.1991
Capital social subscris și vărsat 28 569 842,40 lei

Nr. inreg.: 44301 / 06. DEC. 2016

Referința: Achiziție directă organizată de CONPET SA, în vederea atribuirii **Modernizarea automatizării rezervoarelor de scursori stația A și stația B Stația pompare Calareți**

Ca urmare a clarificarilor solicitate de către operatorii economici interesați cu privire la invitația de participare nr 43777/29.11.2016, va comunicăm următoarele:

Intrebare - Va rugăm dacă se poate, să ne transmiteți schemele electrice de acționare de la rezervoarele de scursori stația A și Stația B pompare Calareți.

Răspuns- Atasat, va transmitem "schema electrică de comandă a pompelor de scursori", respectiv, "schema de c-da circuit ulei ungere și buclă măsură presiune ulei".

Mentionăm ca oferta dumneavoastră, va fi elaborată, ținând cont de indicațiile precizate mai sus și ca restul cerințelor din invitația de participare rămân neschimbate.

Va mulțumim


SEF SERVICIU ACHIZITII
Ing. Florina Popescu



SERVICIUL ACHIZITII
Exp. AP. Corina Iosif




e-mail: conpet@conpet.ro
www.conpet.ro

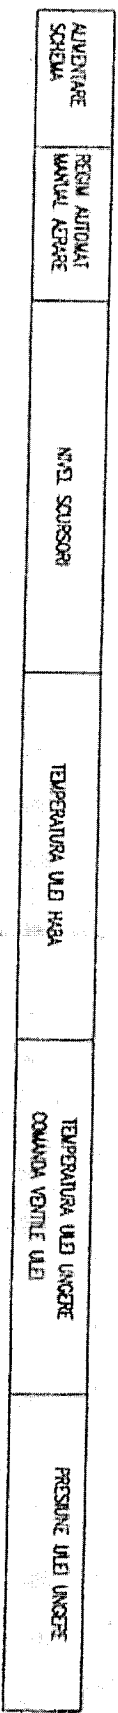

0	08.11.2004	EMIS PENTRU "AS BUILT"		EM	OP	CI		
Rev. No.	Date	Description		Prep.	Check	Appr.	Comp.	
				Originator				

compet s.d.

Consultant: PLE GmbH Subcontractants: Petrostar S.A. & J.P. Kenny Orig. No.: Proj. Seq. No.: WBS Code: Job No.:	Area Code: BARAGANU A SI CALARETI A+B Drawing Number: 2003-Q-03 Proj. No.: Orig. Code: System: Discip. Code: Desig. Type: Seq. No.: Sheet No.:
--	--

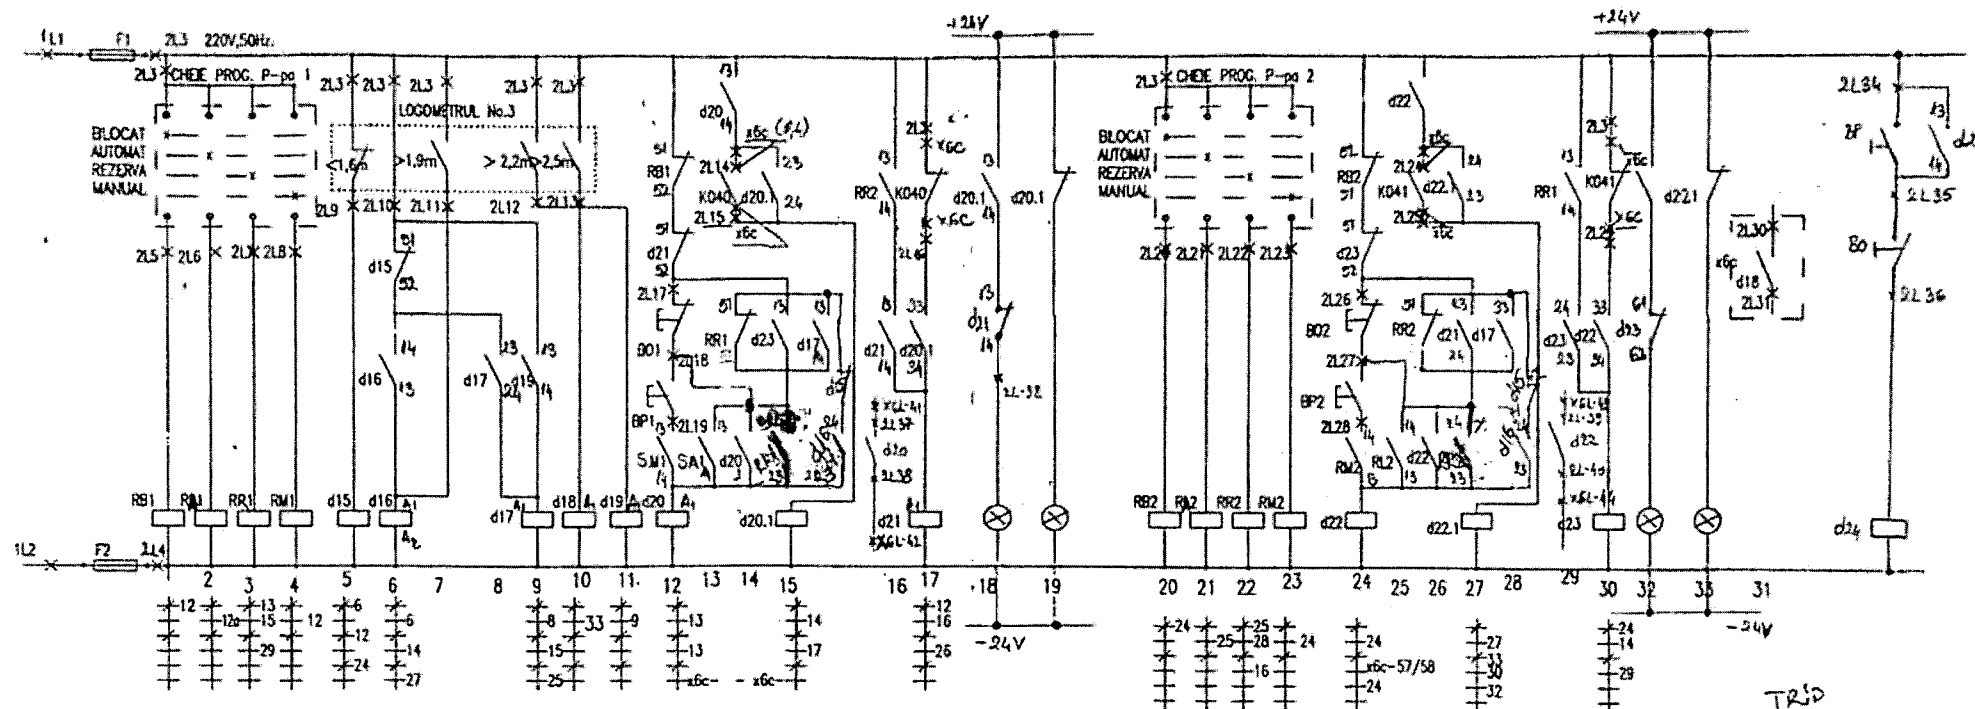

ALIMENTARE SCHEMA	SELECTARE REGIM				OPRIRE POMPE H < 1.6m	PORNIRE POMPE H > 1.9m	MERS POMPA SCURSORI IN REGIM AUTOMAT	OPRIRE AVARIE H > 2.5m	PORNIRE POMPA REZERVA LA H > 2.2m	CIRCUITE PORNIT/OPRIT MANUAL SI COMENZI LA CONTACTORUL DE FORȚA DTEXT	SEMANUALIZARE P-PA IN FUNCTIUNE	SEMANUALIZARE P-PA OPRIȚA	SELECTARE REGIM				CIRCUITE PORNIT/OPRIT MANUAL SI COMENZI LA CONTACTORUL DE FORȚA DTEXT	SEMANUALIZARE P-PA IN FUNCTIUNE	SEMANUALIZARE P-PA OPRIȚA	SEMNAL OPRIRE STATIE(SCADA) ESD	Comandă AMC 220V
	BLOCAT	AUTOMAT	REZERVA	MANUAL									BLOCAT	AUTOMAT	REZERVA	MANUAL					

NOTA

KO40 si KO41 - contacte din schemele noi

1	11.08.2003	EMIS PENTRU CONSTRUCTIE	E.M.	P.O.	G.I.
Rev. No.	Date	Description	Prep.	Check	Appr.
			Originator		Comp.
			SCHEMA DE COMANDA POMPELOR DE SCURSORI		
Consultant: PLE GmbH.			Area Code: BARAGANU A SI CALARETI A+B		
Subconsultants: Petrostar S.A. & J.P.Kenny			Drawing Number: 2003-EL-02		
Proj. Seq. No.:		Disk.:	Proj. No.	Orig. Code	System
WBS Code:		File number:	Disc. Code	Dwg. Type	Seq. No.
Job No.:					Sheet No.